

地番図

(1 / 1000)



※等: 有用途地番の確定が重要

26号=18-459

(国都工務局)

I don't know what you consider.

添付資料 4-2(1/1)

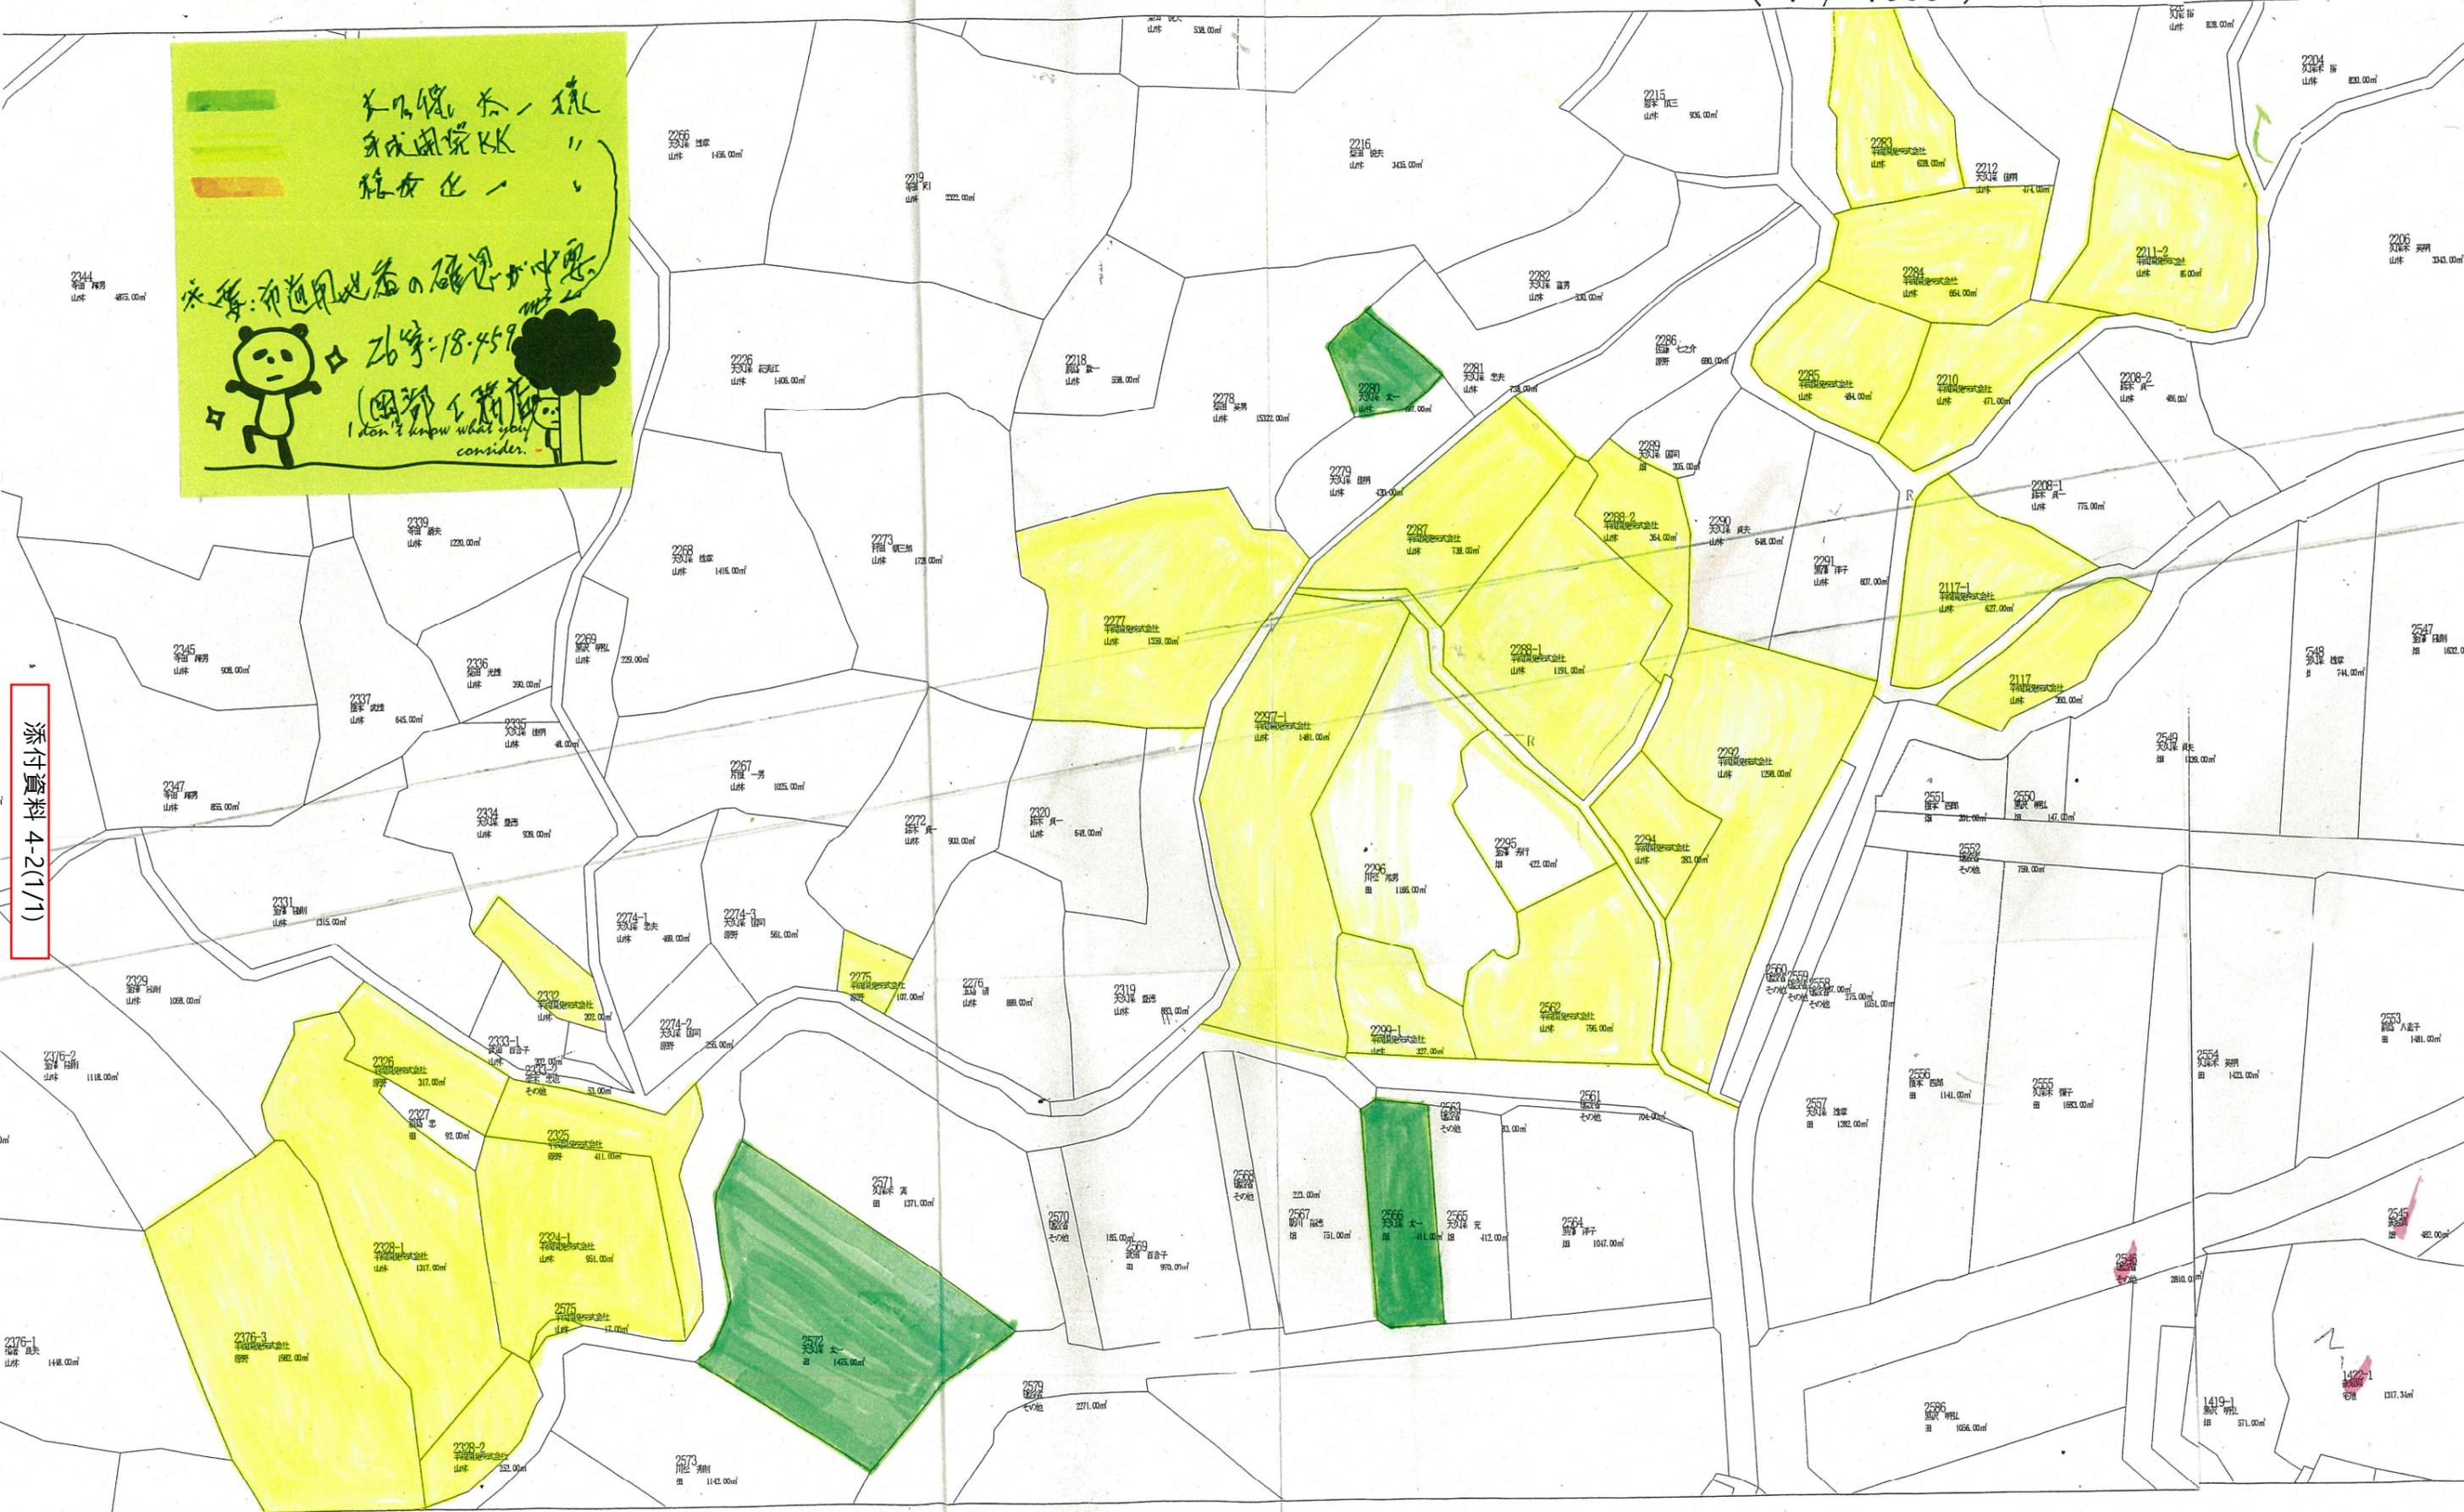

* この地図は地籍図およびそれに類する地図を集成したものであり、境界確認等の測尺や権利関係には使用